


LEGENDE

	te behouden straatbomen	
	nieuw in te zaaien gazon (incl. verwijderen kruid en nivelleren)	356 m ²
	nieuw aan te planten bomen in gazonstroken ACER X FREEMANNII 'CELZAM' CELEBRATION, maat 18/20 met draadkluif	4 st

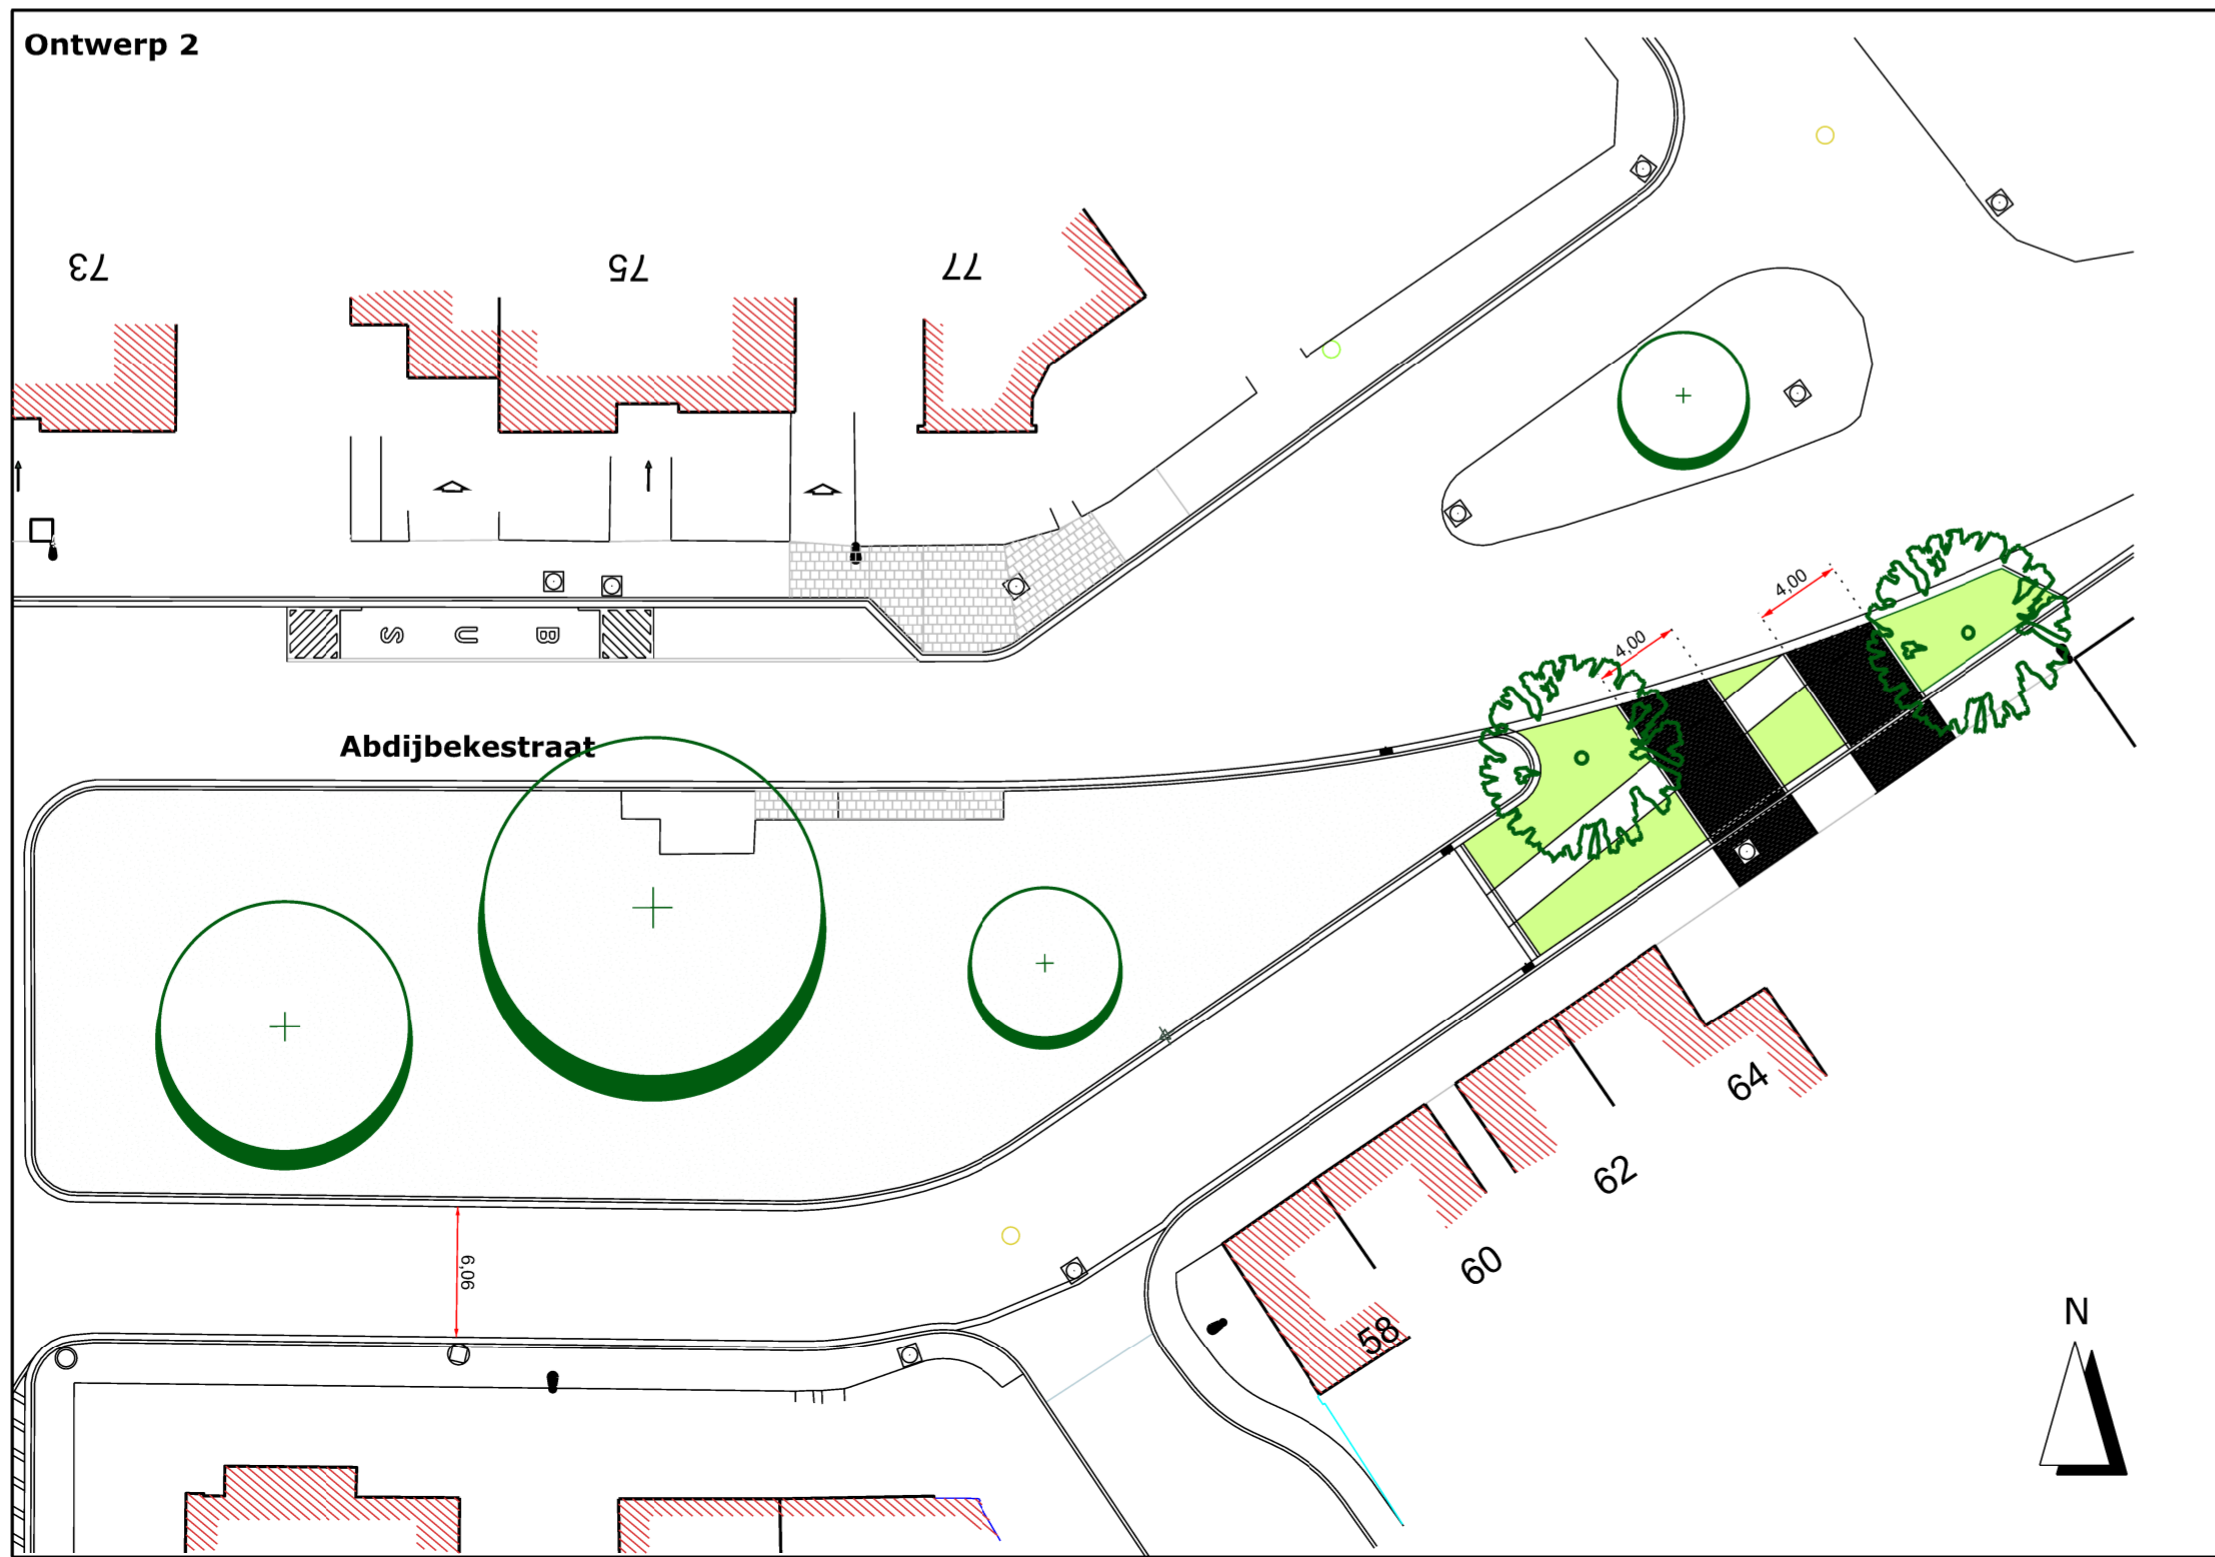

BRUGGE stad brugge groendienst
WERELDERGOEDSTAD

Boomverjonging en groenaanleg bij heraanleg van straten en pleinen BU 2011/09

ligging	Abdijbekestraat - Titecastraat - Hoog Brabantlaan - perceel 8	
plan	Ontwerpplan	schaal: 1/250
ontwerp	Miguel Berteloot, sectorhoofd Maarten Vansteenhuyse, adjunct-diensthooft Marieke Dhaeze, tuinontwerper	
goedgekeuring	Gezien en goedgekeurd door de gemeenteraad in zitting van .	
planlijst	1	Ontwerp
wijzigingen	1	
status	28/07/2011	As-built
identificatie	Plannummer: 8/14	5001-003-001 Opp: 0,63 x 0,594

Johan Coens
Stadssecretaris

Patrick Moenaert
Burgemeester